

記入例 給水装置工事申請書 (表 面)

水栓番号	検針順番号	受付	設計審査	年月日
装置種類 専用 ・臨時				
工事種類 新設 ・口径変更・改造()・撤去			工事許可	年月日
量水器口径 20 mm・集合住宅(階建戸)			給水管引込検査	年月日
給水方式 直結直圧 ・受水槽 m ³ (有効 m ³ 高架 m ³)				年月日
給水引込管 新規引込 ・既設管				年月日
申請者及び委任	住所 京都府相楽郡精華町桜が丘三丁目3-107 フリガナ セイカ タロウ 氏名 精華 太郎 印 ☎ 0774-94-2161	※申請者が法人の場合は、法人登録印を押印のこと。 No. へ移行 年月日 年 月 日 取付番号 口径 mm 指示数 m ³ 有効 年 月 種別 ネジ込・フランジ・遠隔式・定流量弁 撤去番号 口径 mm 指示数 m ³		
給水装置設置場所	精華町 大字北稲八間小字井手ノ元1-1	項目 金額(円) 新規給水分担金 配水管整備分担金 水源分担金 配水管増設分担金 施設整備分担金 納付 臨時用概算料金 給水装置工事費		
指定給水装置工事事業者	住所 京都府相楽郡精華町大字祝園小字門田14-1 事業者名 精華水道株式会社 印 代表者名 代表取締役 水道 一郎 ☎ 0774-94-2049 主任技術者名 水道 三郎 印	町納付 小計 設計審査手数料 工事検査手数料 合計		
私有地埋設承諾	私、所有の土地内に上記申請者の給水管の埋設を承諾します。又、承諾に関し紛争が生じたときは、当事者間で一切解決致します。 住所 氏名 印 ☎ 埋設地番/精華町	※土地所有者の直筆署名、押印のこと。 納入通知書発行日 年月日 分担金等 手数料 収納印 収納印		
建築確認	No. 第〇〇〇〇号 平成〇〇年〇〇月〇〇日 上記のとおり、精華町水道事業給水条例を遵守し、給水装置工事の申請を致します。 〇〇年〇〇月〇〇日 精華町長様	上下水道課 経理営業課 部長 技術管理者 課長 担当課長 課長補佐 係長 課長 課長補佐 係長 庶務係		
備考欄	上記のとおり、給水装置工事の申請を承認してよろしいですか。 年月日 上下水道課 施設管理係 印	上下水道課 経理営業課 備考 部長 技術管理者 課長 担当課長 課長補佐 係長 検査員 営業係		
竣工承認				

名称	寸法	数量	単位	備考	名称	寸法	数量	単位	備考
HIVP管	φ20	21.8	m						
"	φ13	0.5	m						
HIソケット	φ20	4	ヶ						
HIエルボ	φ20	5	ヶ						
HIチーズ	φ20×20	1	ヶ						
"	φ20×13	1	ヶ						
HI水栓エルボ	φ13	1	ヶ						
HIバルブソケット	φ20	2	ヶ						
HIシモク	φ20	1	ヶ	袋ナット共					
PBP管	φ20	3.7	m						
"	φ13	40.2	m						
ヘッダー(6P)	φ20×13	1	ヶ						
PBP継手	φ20	10	ヶ						
PBP継手	φ13	10	ヶ						
ストップバルブ	φ20	1	ヶ						
逆止弁付ボールバルブ	φ20	1	ヶ						
ストレート止水栓	φ13	3	ヶ						
アングル止水栓	φ13	1	ヶ						
混合シャワー水栓	φ13	1	ヶ						
洗濯用水栓	φ13	1	ヶ						
混合栓	φ13	2	ヶ						
ボールタップ	φ13	2	ヶ						
散水栓	φ13	1	ヶ						

用紙は、A3上質紙
(紙厚:0.15mm・白色度:80%以上の用紙)
印刷は、A3両面・短辺とじ印刷


名称	寸法	数量	単位	備考	名称	寸法	数量	単位	備考
サドル分水栓	φ100×20	1	式	密着コア・防食シート込					
ろくろ継手	φ20	1	個						
HIVP	φ20	2.9	m						
HIソケット	φ20	2	個						
HIエルボ	φ20	1	個						
フレキシブル継手	φ20	1	本	精華町型60cm					
精華町型止水栓	φ20	1	個						
メーターボックス	φ20用	1	個	日之出					

※給水管引込工事を施工する場合は、事前に施設管理係に給水管引込工事に伴う立会検査依頼書(別紙様式)を提出し、分岐取出しから給水管布設、止水栓、メーターBOX設置完了後、埋戻し前に施設管理係の立会検査を受けること。
※工事完成后、速やかに給水管引込工事報告書(別紙様式)を施設管理係に提出すること。

立面図


(うら面)

申請建物の建設中に給水配管等に変更が生じ、当初申請図と異なった場合は、施設管理系の竣工検査の受検日までに別紙様式にて、施設管理係に提出のこと。
※竣工図面は、貴社のA3版上質紙(白)にて提出

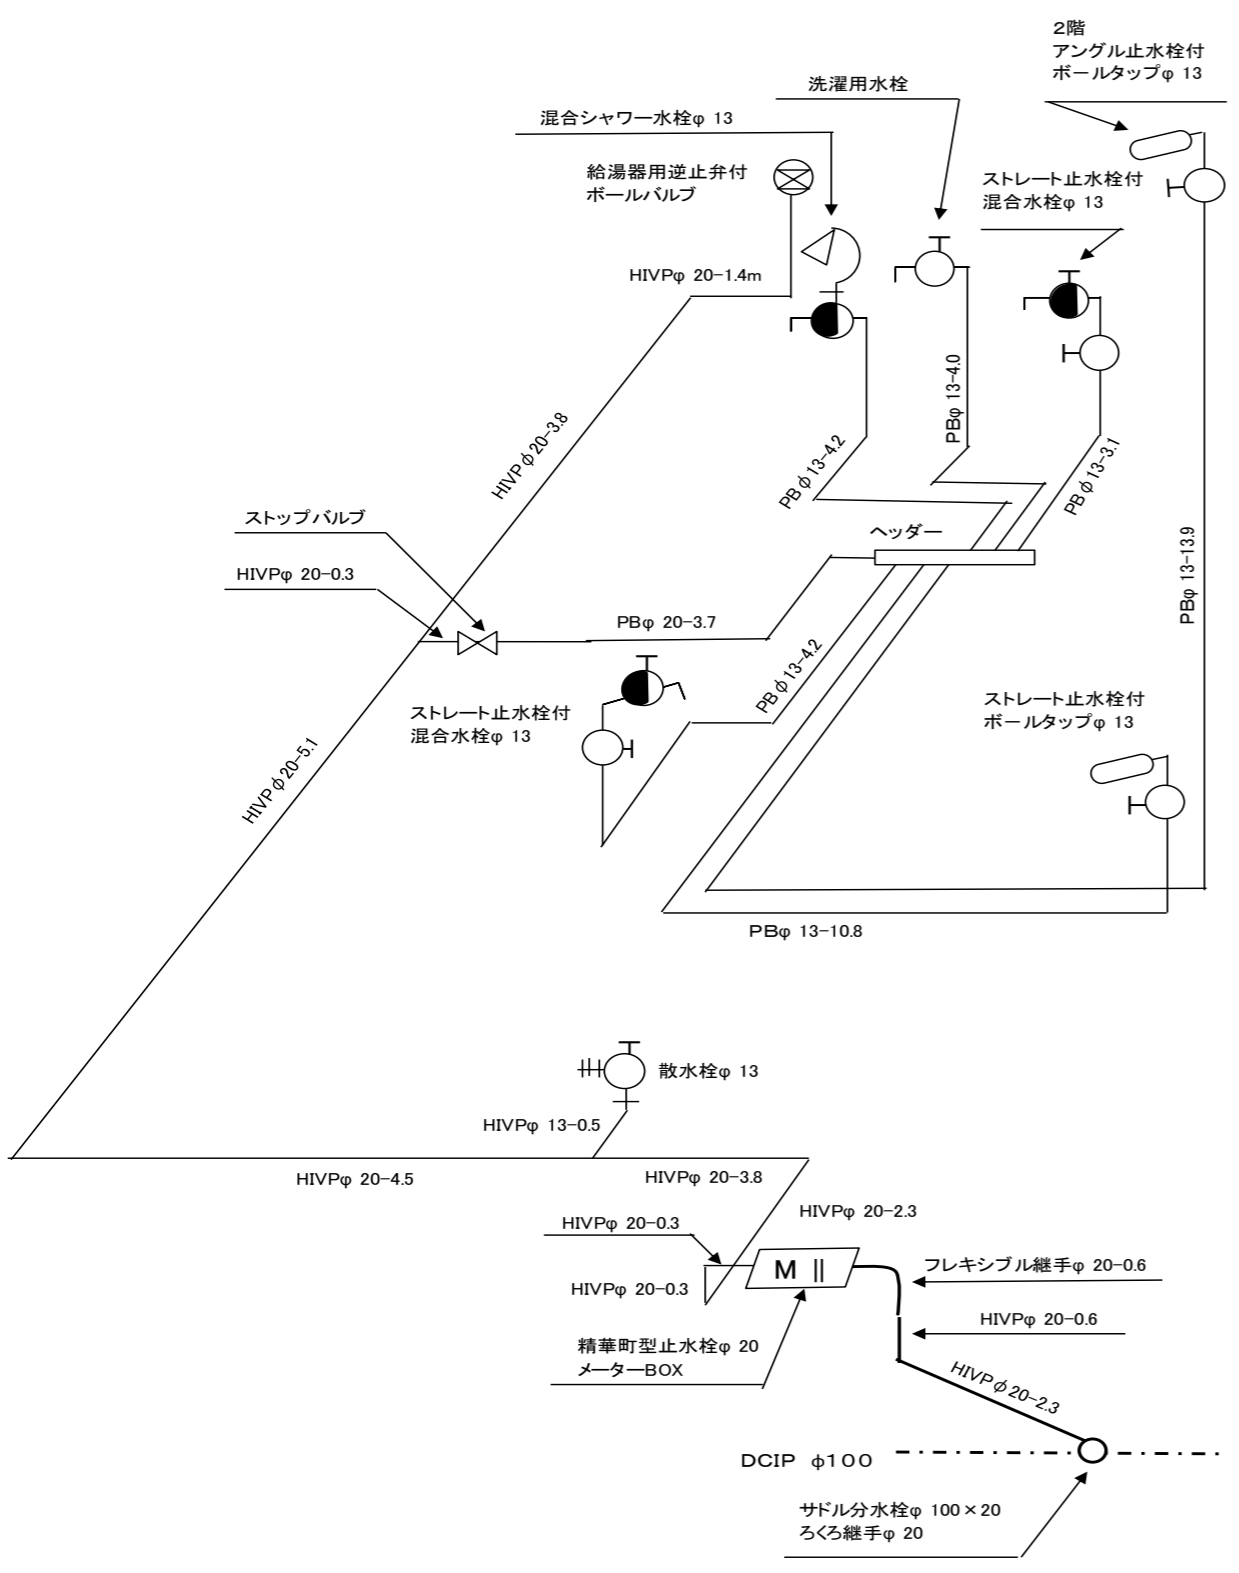

附近見取図 及び 平面図

住宅地図貼

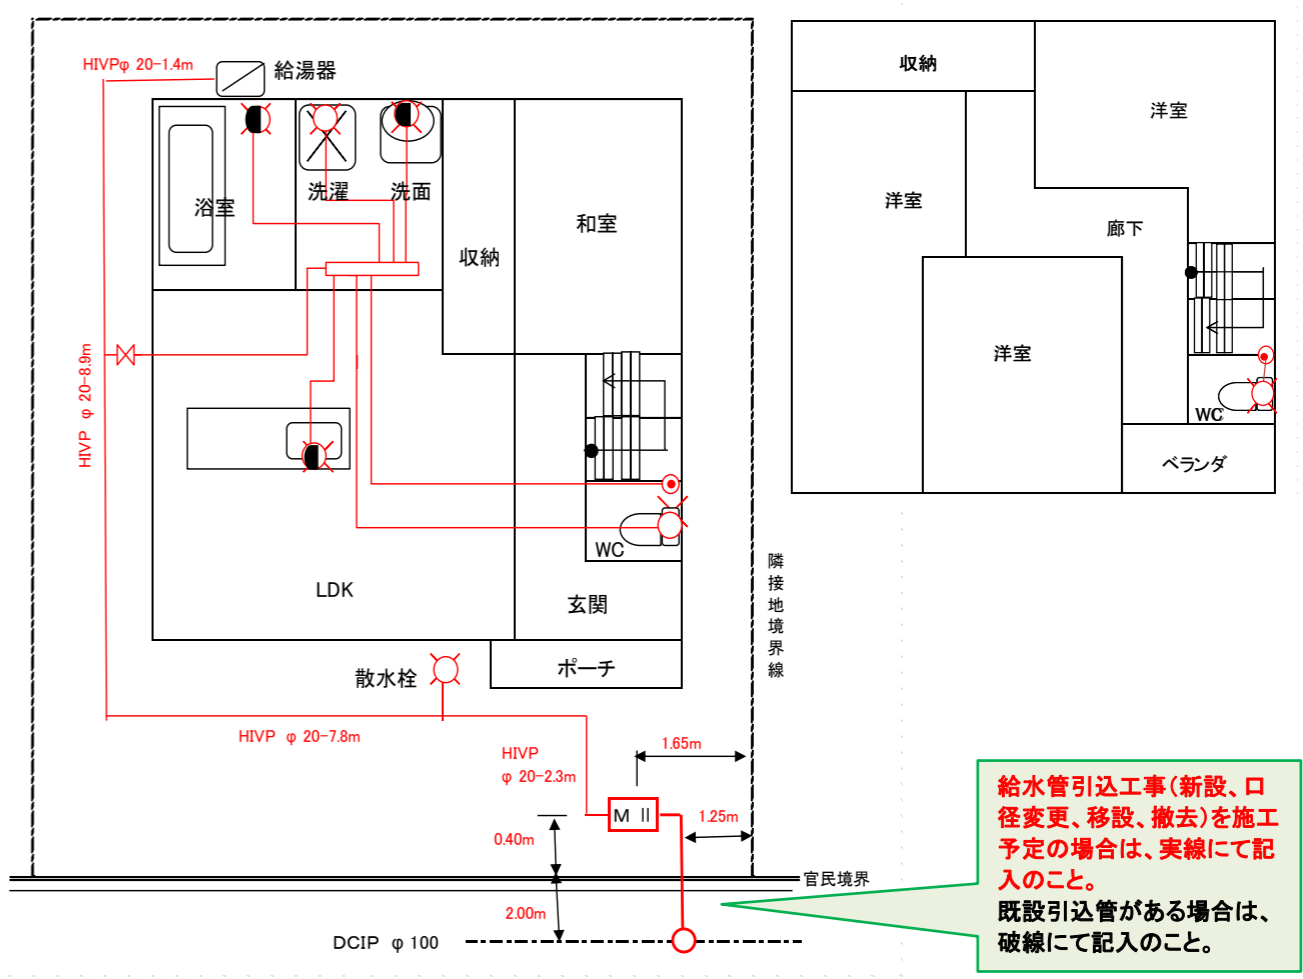

給水管引込工事(新設、口径変更、移設、撤去)を施工予定の場合は、実線にて記入のこと。
既設引込管がある場合は、破線にて記入のこと。

※①平面図の配管は赤線で記入のこと。②メーター位置については、官民及び隣接宅地境界からの距離を記入のこと。