



凡 例	
	RC造
	CB造 H=3500以上RC造
	ALCM、EFC造
	LCS造
	スモールパネル造
	スモールパネル造(ランダム間隔)
	耐火遮断壁仕切
	製糖 ステンレス100 ^φ
	製糖 SOP造 内装仕様、外部フック黒鉛塗装 (特記なき限り100 ^φ)
	ルーフドレーン 特殊鉄板取付
	消火器キャブ 喫煙器具取付 (W270×H640×H85×D170)を施す
	マンホール600 ^φ 特殊鉄板製 防水形取付
	床下排水口600 ^φ ×600 ^φ (仕上取付材)
	設備取付基礎
	管理シャッター
	防火シャッター
	防火扉
	防火扉用シャッター
	OWローアー 特記なき限りH=100
	屋上バルコニーガラスパネル取付
	鉄骨ブロック
	室内防水 (設備工事)
	消防用防水 (設備工事)
	雨水溝 (兼一歩所)
	消防用排水口、排水口(上排水用、設備工事)
	手動降ろしバルベレーター (H)は省略
	トップライト電動降ろしバルベレーター
	手動降ろしバルベレーター
	電動降ろしバルベレーター

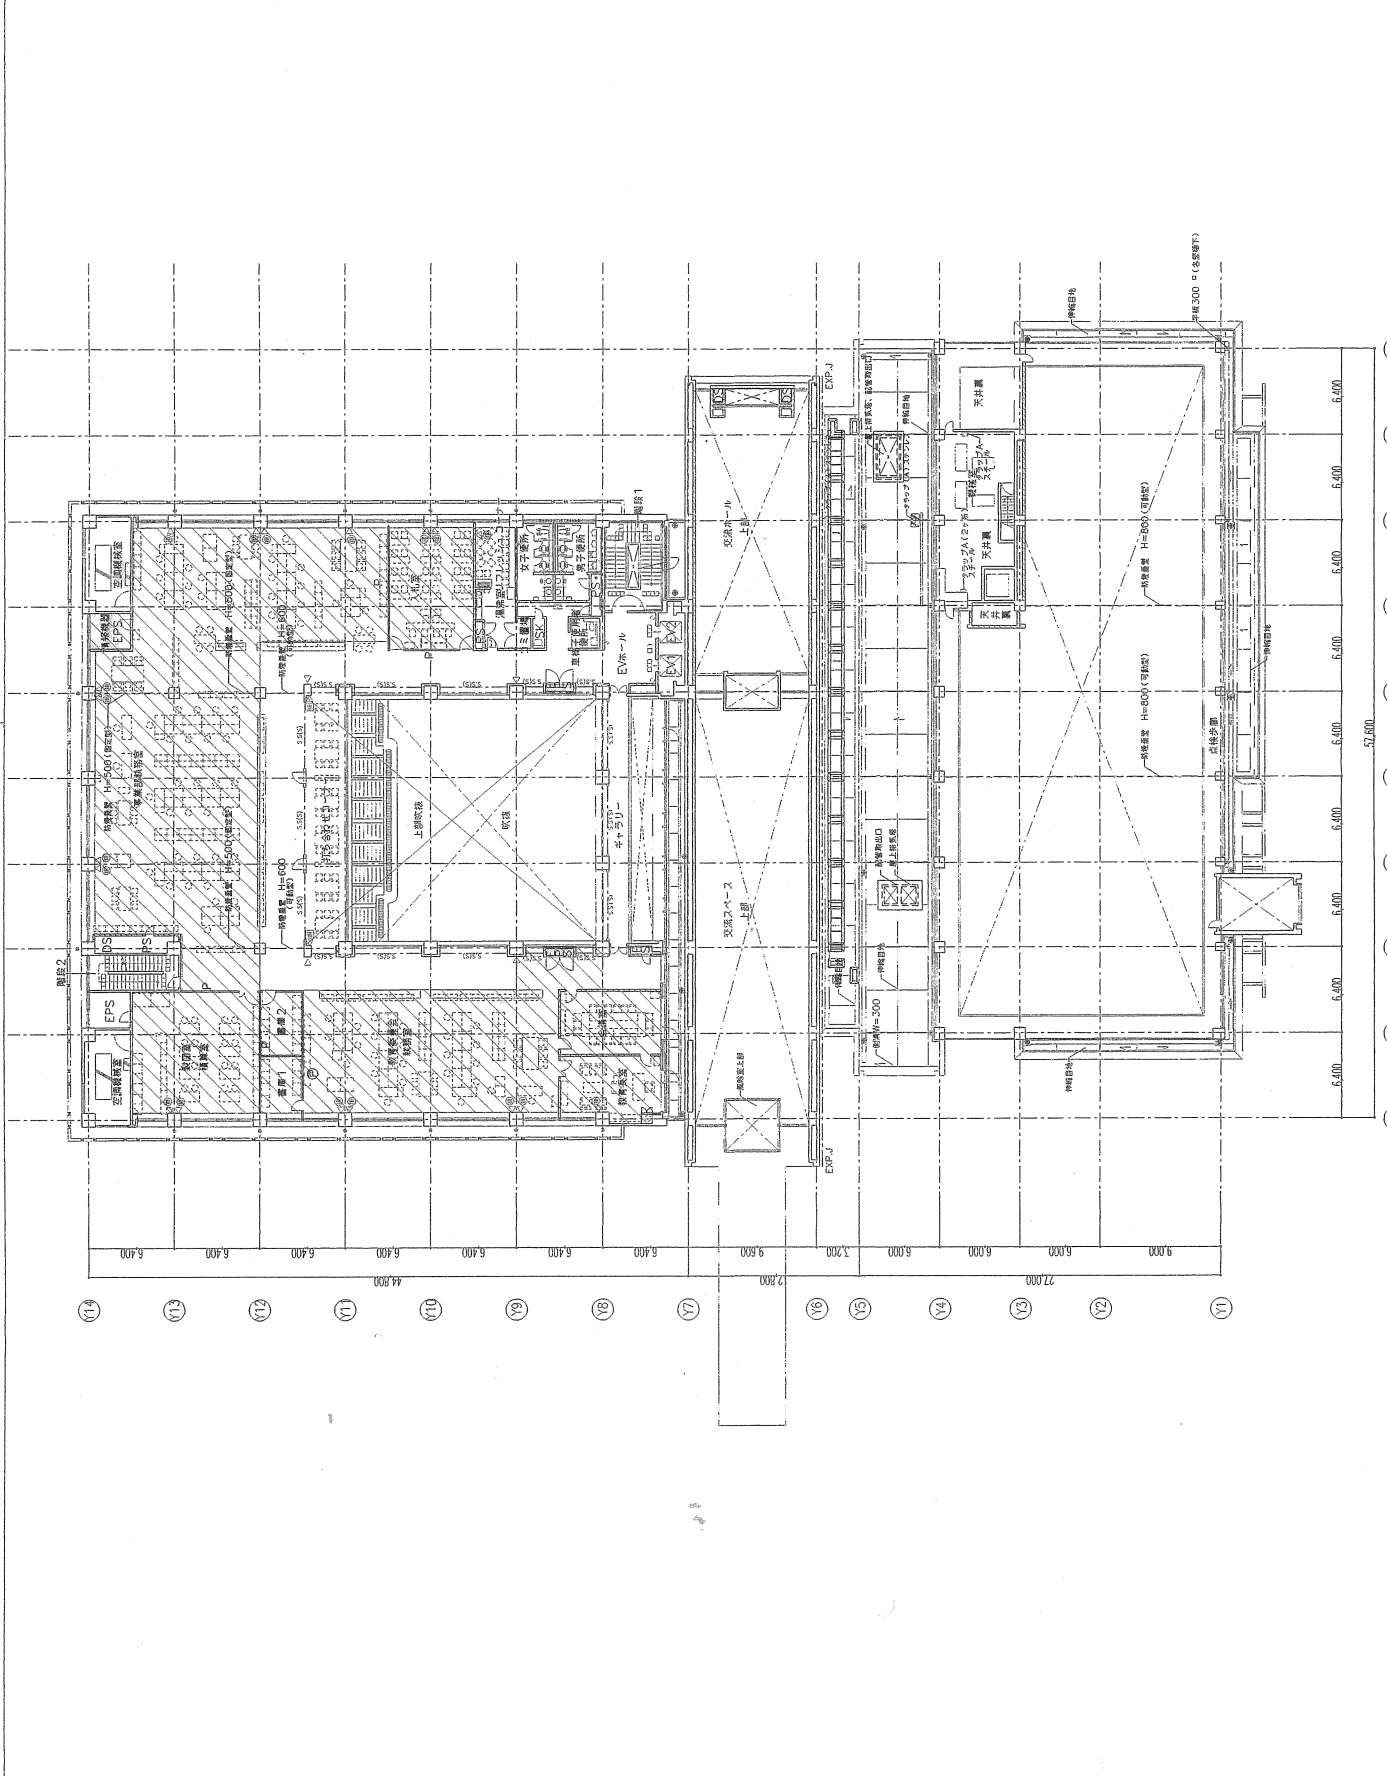


3階平面図 1:200

精選町庁舎・図書館新築工事(建築工事)	
A	建築工事
04	平面図(3)
設計者 安井建設設計事務所	

竣工図
平成13年 1月31日
竣工番号 0-01-002

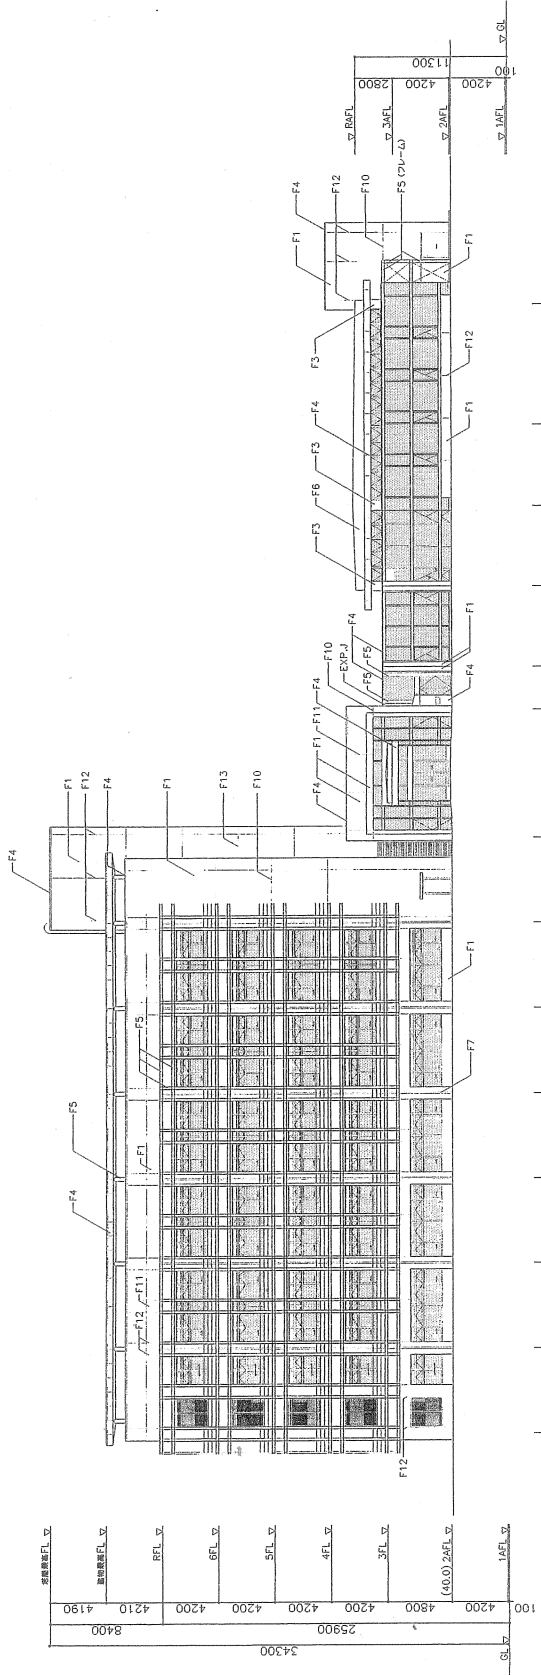


南側立面図

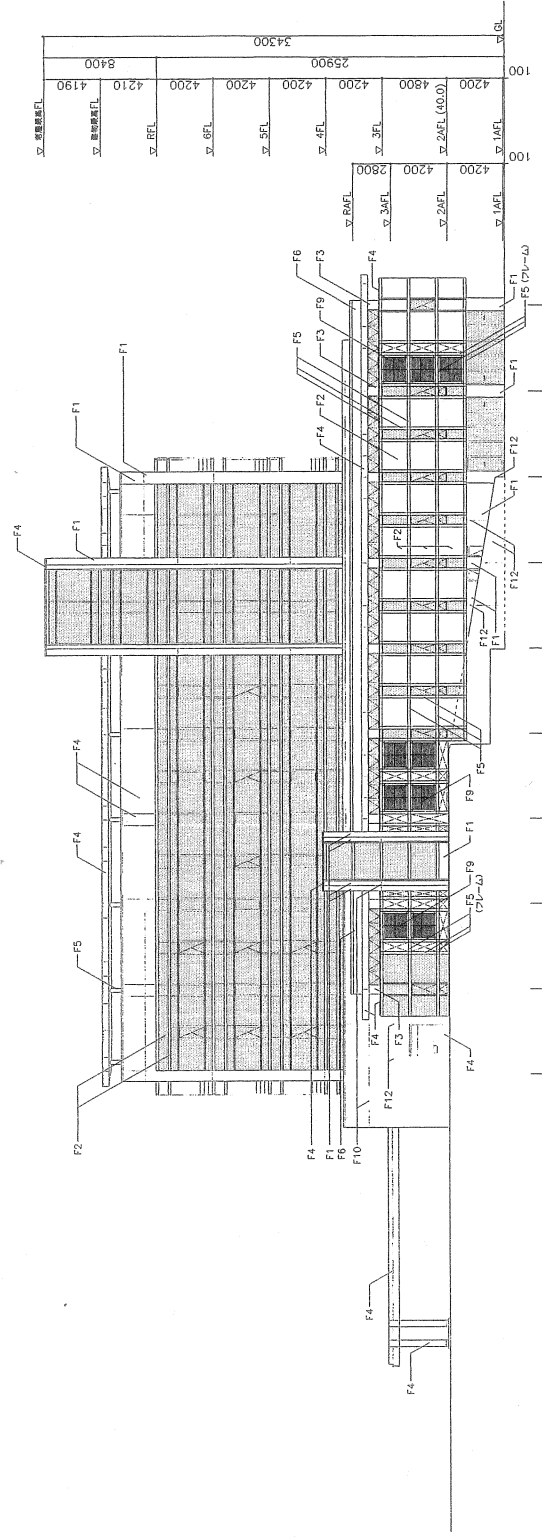


東側立面図

竣工図
平成13年 7月31日
竣工番号 D-01-002


精製町行各：図書館新築工事（建築工事）		A 建築工事		09 立面図（1）		1:200		安井建築設計事務所	
凡例	F1	ガラス版 (A)	F5	鉄骨構造部分の土上コンクリート壁	F9	アルミカーブF-BE	F13	化粧間仕	
	F2	ガラス版 (B)	F6	ガラス版 (B)	F10	鉄骨構造 (B)	F14		
	F3	ガラス版 (C)	F7	ガラス版 (A)	F11	鉄骨構造 (A)	F15		
	F4	アルミF-BE	F8	SOP付留物	F12	鉄骨構造 (B)	F16		

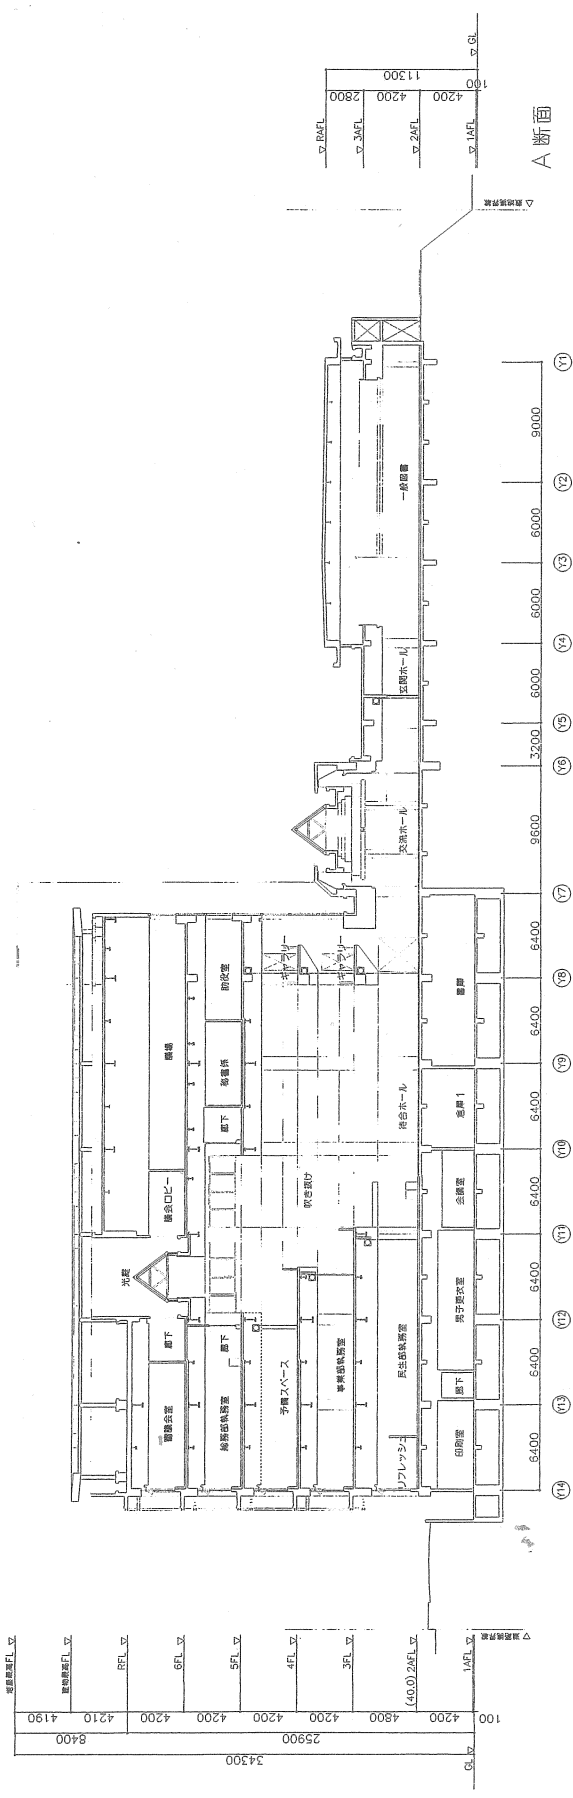

A 断面

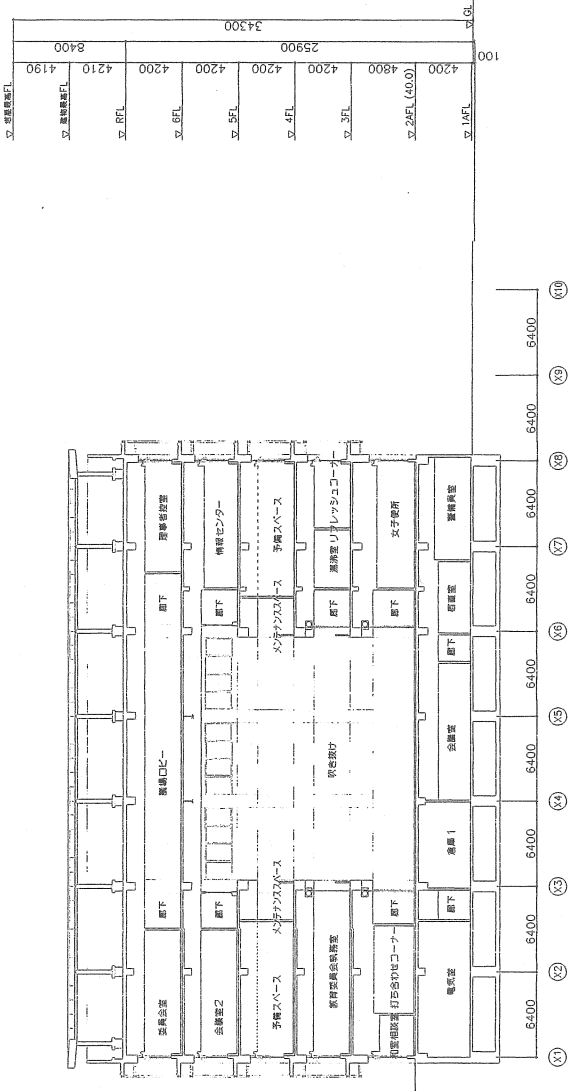


B 断面

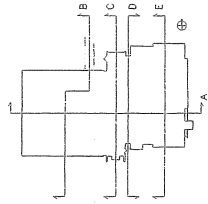



竣工図
 平成18年 1月31日
 竣工番号 0-01-002


精華町庁舎・図書館新築工事(建築工事)
 建築工事
 断面図(1)
 1:200
 図面設計事務所

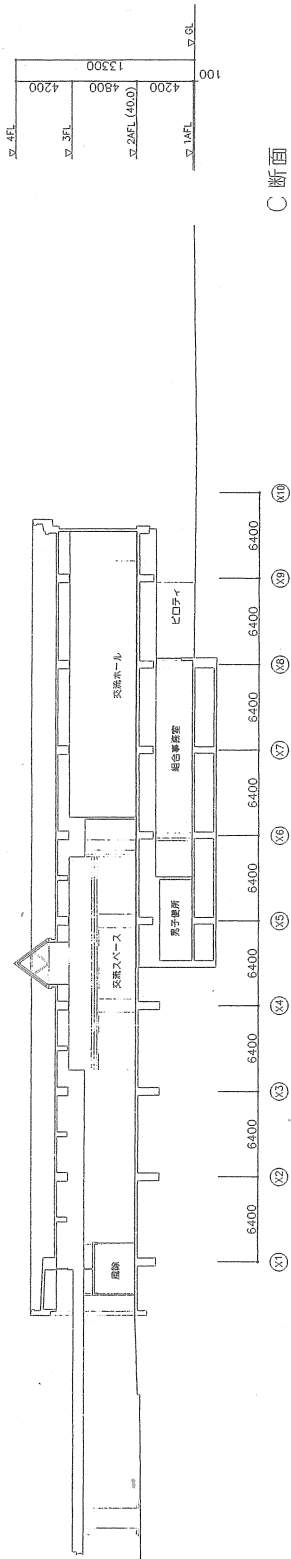

C 断面

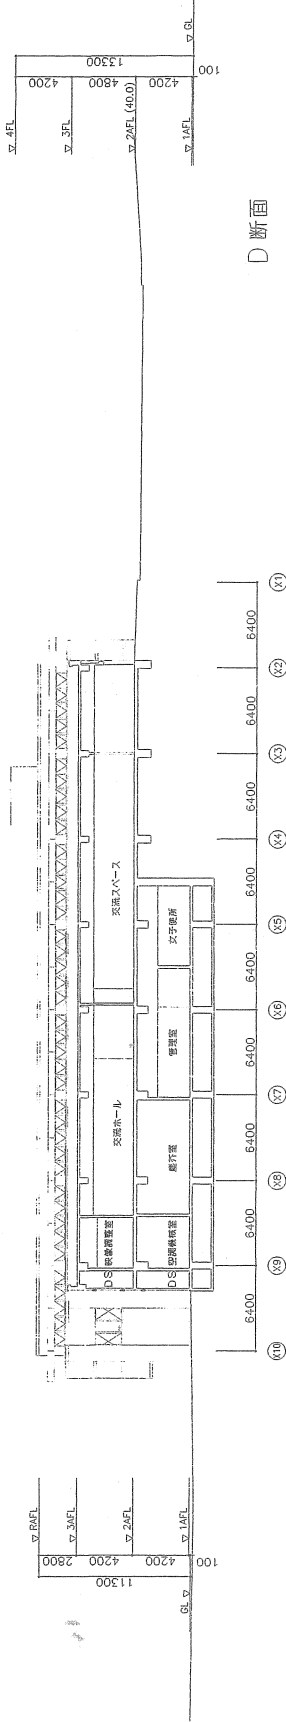

D 断面

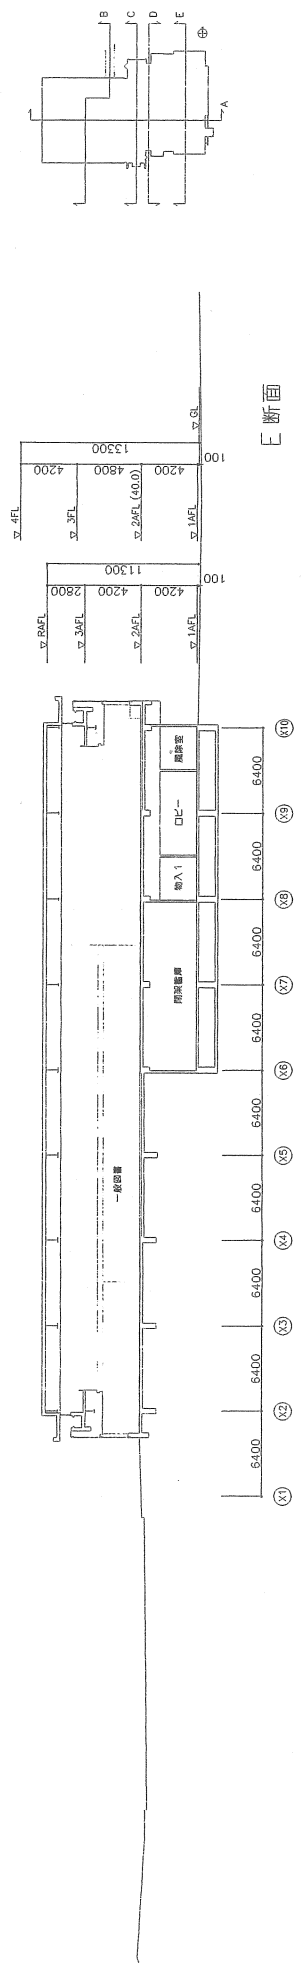

E 断面

精工田行舎・図書館附築工事（建築工事）	
A	建築工事
12	断面図(2)
図工番号 0-01-002	
図工番号 1831E	
1:200	
図工設計事務所	

竣工図